


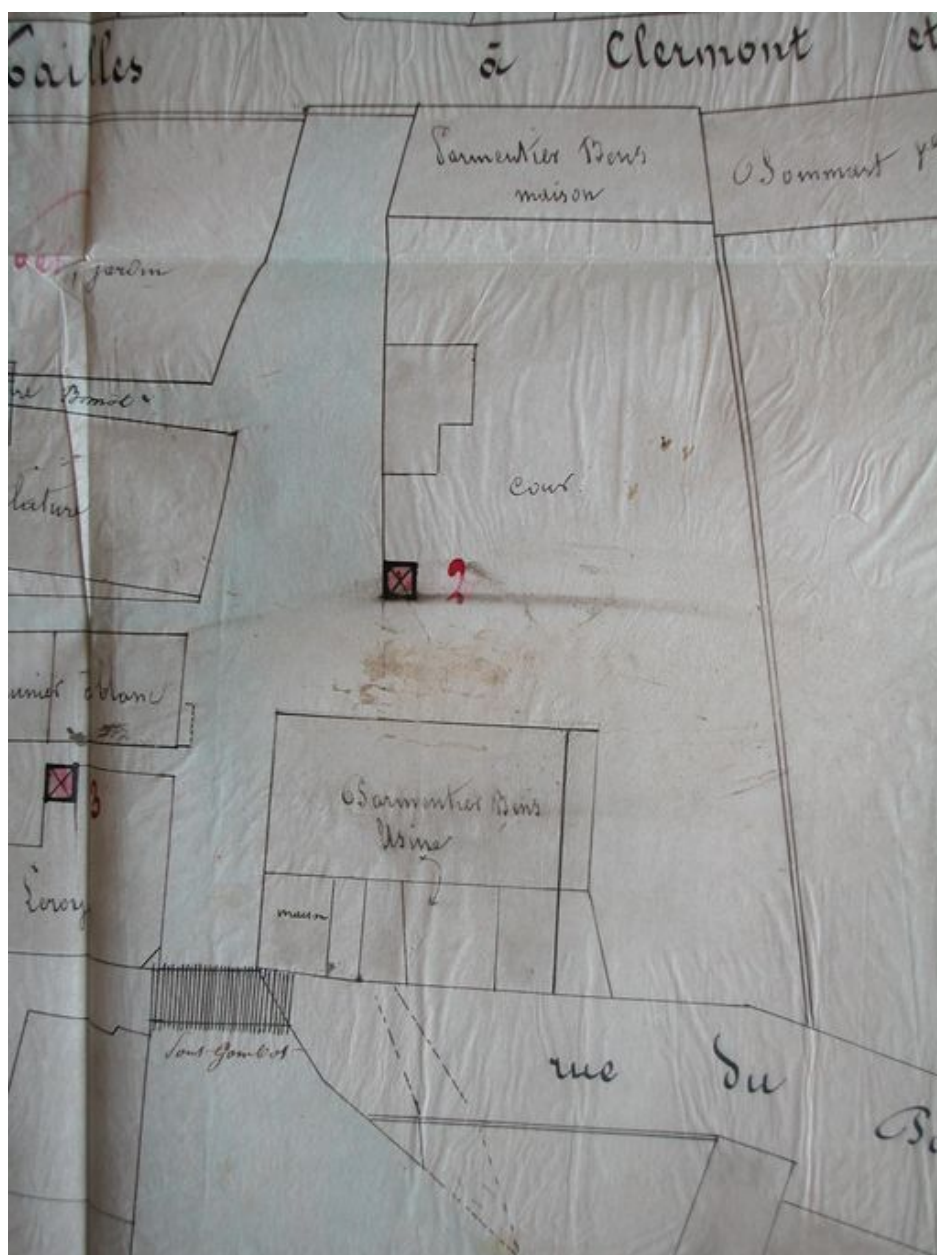

Plan de l'usine Parmentier-Bense, détail d'un plan d'une partie de la ville de Mouy avec indication (en rouge) des cheminées d'usines., 1865.

IVR22_20046003125NUCAB

Auteur de l'illustration : Fournier Bertrand (reproduction)

Échelle : 1/500e.

(c) Région Hauts-de-France - Inventaire général ; (c) Département de l'Oise
reproduction soumise à autorisation du titulaire des droits d'exploitation